

## 基準点成果表

( AREA = 6 )

### 3 級基準点 H24-301

	. . . "				m
E	34 42 43.0463	X	-142 826.817		
L	135 37 35.1280	Y	-34 218.767		
N	0 12 45.85	H	1.715		
		シメ高	37.836		
		柱石長	0.400		

視準点の名称	平均方向角	距 離		備 考		
		縮 尺 係 数	真 数			
	. . . "	0.999914	m			
埋標型式	地 上 <input checked="" type="checkbox"/>	<del>地 下</del>	<del>屋 上</del>	標識番号	<del>標 石</del> 金属標	H24-301 <input checked="" type="checkbox"/>

## 基準点成果表

( AREA = 6 )

### 3級基準点 H24-302

B	34	42	40.5301	X	-142 903.347
L	135	37	24.6061	Y	-34 486.778
N	0	12	51.82	H	1.508
				ジメト高	37.825
				柱石長	0.090

視準点の名称	平均方向角	距離		備考
		縮尺係数	真数	
		0.999915		
埋標型式	地上 <input checked="" type="checkbox"/> 地下 <input type="checkbox"/> 屋上 <input type="checkbox"/>	標識番号	標 <input type="checkbox"/> 看 <input type="checkbox"/> 金属標 <input type="checkbox"/>	H24-302

## 基準点成果表

( AREA = 6 )


### 3 級基準点 H24-303

	. . .				m
E	34 42 34.3247	X	-143 095.910		
L	135 37 38.9434	Y	-34 122.682		
N	0 12 43.63	H	2.380		
		ツタ高	37.851		
		柱石長	0.090		

視準点の名称	平均方向角	距離	備考
		縮尺係数 0.999914	
	. . .	真数 m	
埋標型式	地上 <del>地下</del> <del>是</del> <del>主</del>	標識番号	標石 <del>金属標</del> H24-303

### 3 級 認 定 登 記 基 準 点 の 記

ふりがな 点 名	H24-301	1/20万図名	1/5万図名	三角測量原簿
		京都及大阪	大阪東北部	第 部
冠字選点番号	第一号	設置区分	地上 (保護石一個)	
標 識 番 号	金風標 H24-301	柱石長	0.40 m	
所 在 地	大阪府大東市谷川1丁目6番46号地先			
			地目	公衆用道路
所 有 者	大東市			
選 点	平成 24年 6月 2日	選 点 者	山岡 昇	
設 置	平成 24年 6月 9日	設 置 者	山岡 昇	
観 測	平成 24年 6月 16日	観 測 者	三谷 善樹	
自動車到達地点	大東市民会館前交差点を北へ160m			
歩 道 状 況	——			
徒歩時間 (距離)	——			
基準点周囲の状況	車道			
履 歴 (1)				
履 歴 (2)				
備 考	平成 24年 6月 9日 新設 GNSS測量			アンテナ高
				<input checked="" type="checkbox"/> 本点 m <input type="checkbox"/> 偏心点 3.138

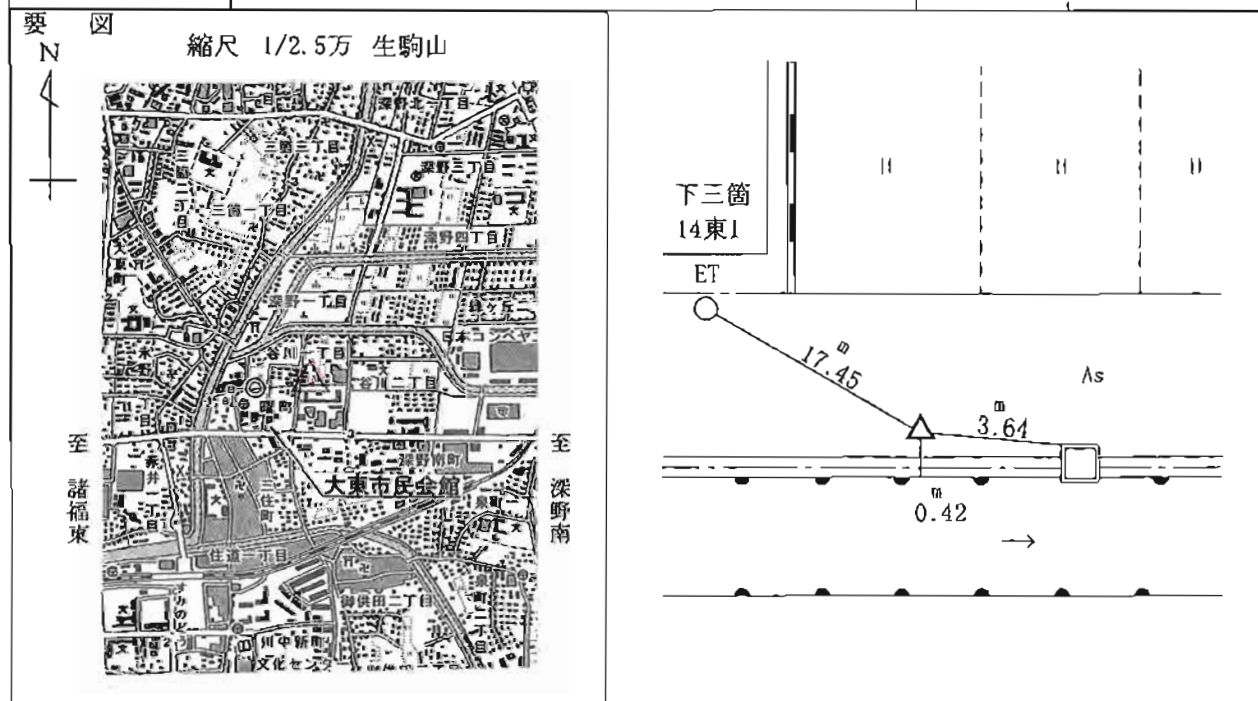

### 3 級 認 定 登 記 基 準 点 の 記

ふりがな 点 名	H24-302		1/20万図名	1/5万図名	三角測量原簿
			京都及大阪	<del>大阪東北部</del>	第 部
冠字選点番号	第一号		設置区分	地 上 (保護石一個)	
標 識 番 号	金属標	H24-302	柱 石 長	0.09 m	
所 在 地	大阪府大東市曙町1番10号地先				
				地目	公衆用道路
所 有 者	大東市				
選 点	平成 24年 6月 2日		選 点 者	山岡 昇	
設 置	平成 24年 6月 9日		設 置 者	山岡 昇	
観 測	平成 24年 6月 16日		観 測 者	平野 和昭	
自動車到達地点	大東郵便局前				
歩 道 状 況	——				
徒歩時間 (距離)	——				
基準点周囲の状況	車道				
履 歴 (1)					
履 歴 (2)					
備 考	平成 24年 6月 9日 新設 GNSS測量			アンテナ高	
				<input checked="" type="checkbox"/> 本点	m
			<input type="checkbox"/> 偏心点	3.291	
要 区 縮尺 1/2.5万 生駒山					

### 3 級 認 定 登 記 基 準 点 の 記

ふりがな 点 名	H24-303	1/20万図名	1/5万図名	三角測量原簿
		京都及大阪	大阪東北部	第 部
冠字選点番号	第一号	設置区分	地上 (保護石一個)	
標識番号	金属標 H24-303	柱石長	0.09 m	
所在地	大阪府大東市幸町19番17号地先			
		地目	公衆用道路	
所有者	大東市			
選 点	平成 24年 6月 2日	選 点 者	山岡 昇	
設 置	平成 24年 6月 9日	設 置 者	山岡 昇	
観 測	平成 24年 6月 16日	観 測 者	今村 健太郎	
自動車到達地点	大東市民会館前交差点を、東へ約170m行き南へ100mの地点			
歩 道 状 況	——			
徒歩時間 (距離)	——			
基準点周囲の状況	車道			
履 歴 (1)				
履 歴 (2)				
備 考	平成 24年 6月 9日 新設 GNSS測量			アンテナ高
				<input checked="" type="checkbox"/> 本点 m <input type="checkbox"/> 偏心点 3.061
要 図 縮尺 1/2.5万 生駒山 				



H24-301 遠景



H24-301 近景



H24-302 遠景



H24-302 近景



H24-303 遠景



H24-303 近景





1013A-1 遠景



1013A-1 近景



1020A 遠景

1020A 近景




1025A 遠景



1025A 近景



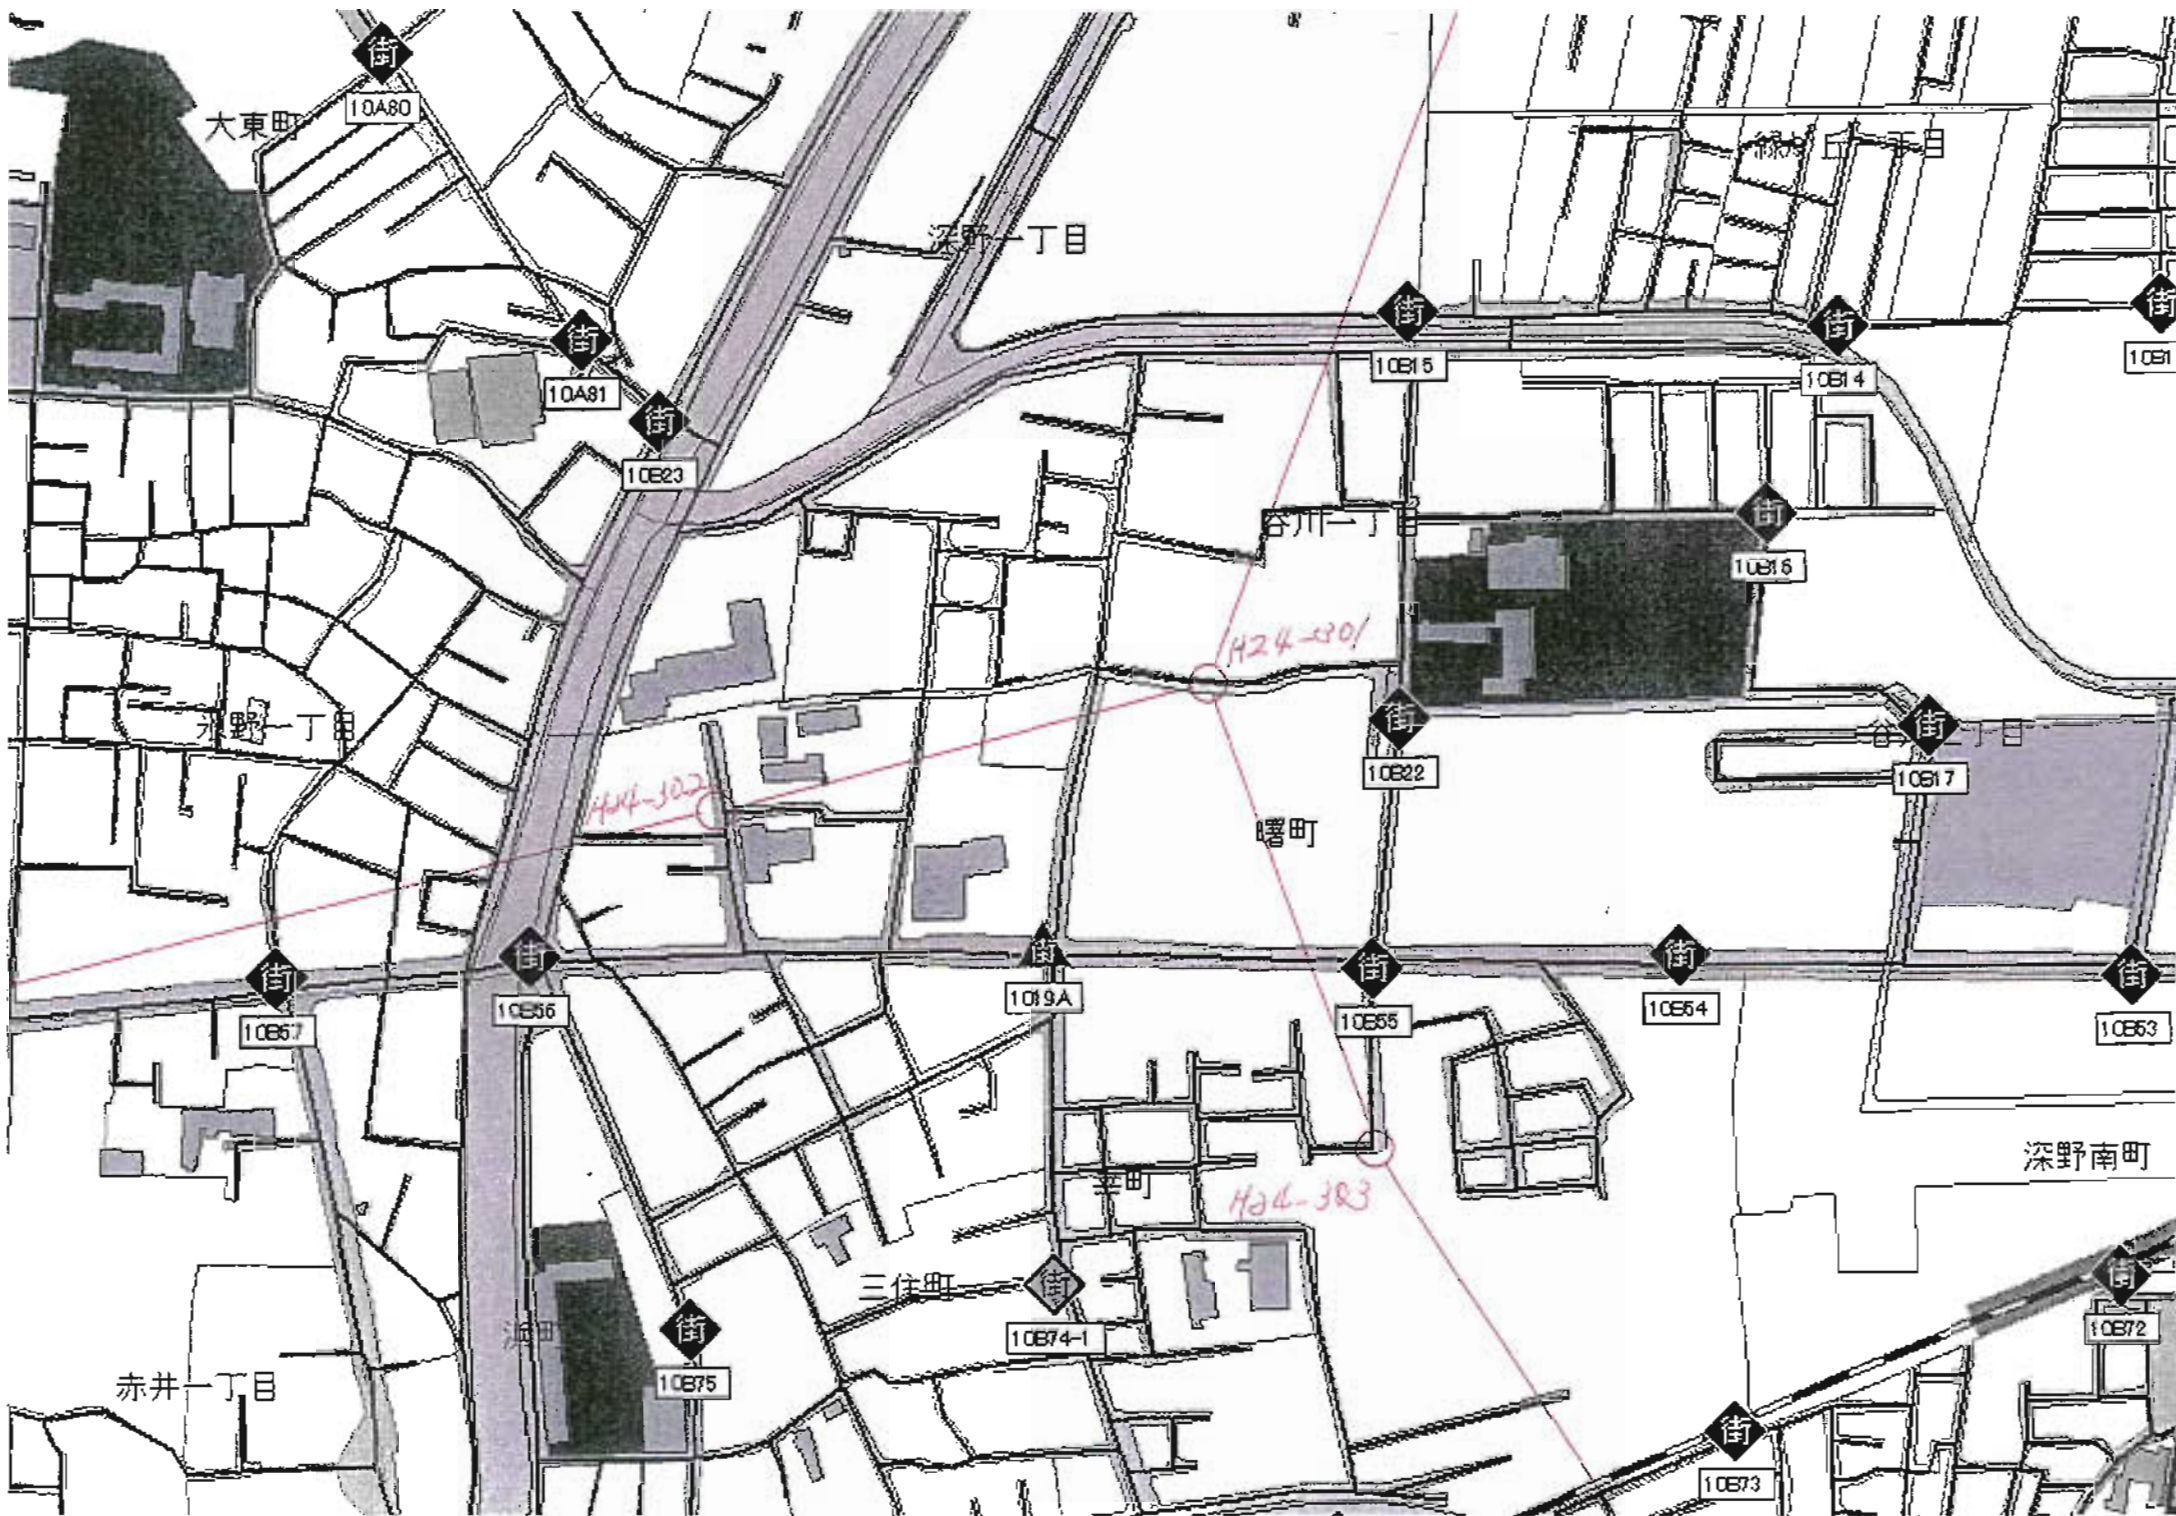

大東町

10A80

深野一丁目

